

Diese Zeichnung ist unser geistiges Eigentum und darf ohne unsere Zustimmung weder kopiert noch diffizen Personen mitgeteilt oder sonst irgendwie verwendet werden (Gesetz vom 1.7.1936, B.-G.-Br. 111/36).


Maßstab:
□ 1 : 200

Datum:
□ Mai 2007

BESTANDSPLAN der JAHNTURNHALLE des TV RIED 1848

Planinhalt:
□ KELLERGESCHOSS

Plan - Nr.:
□ JTH_B-001

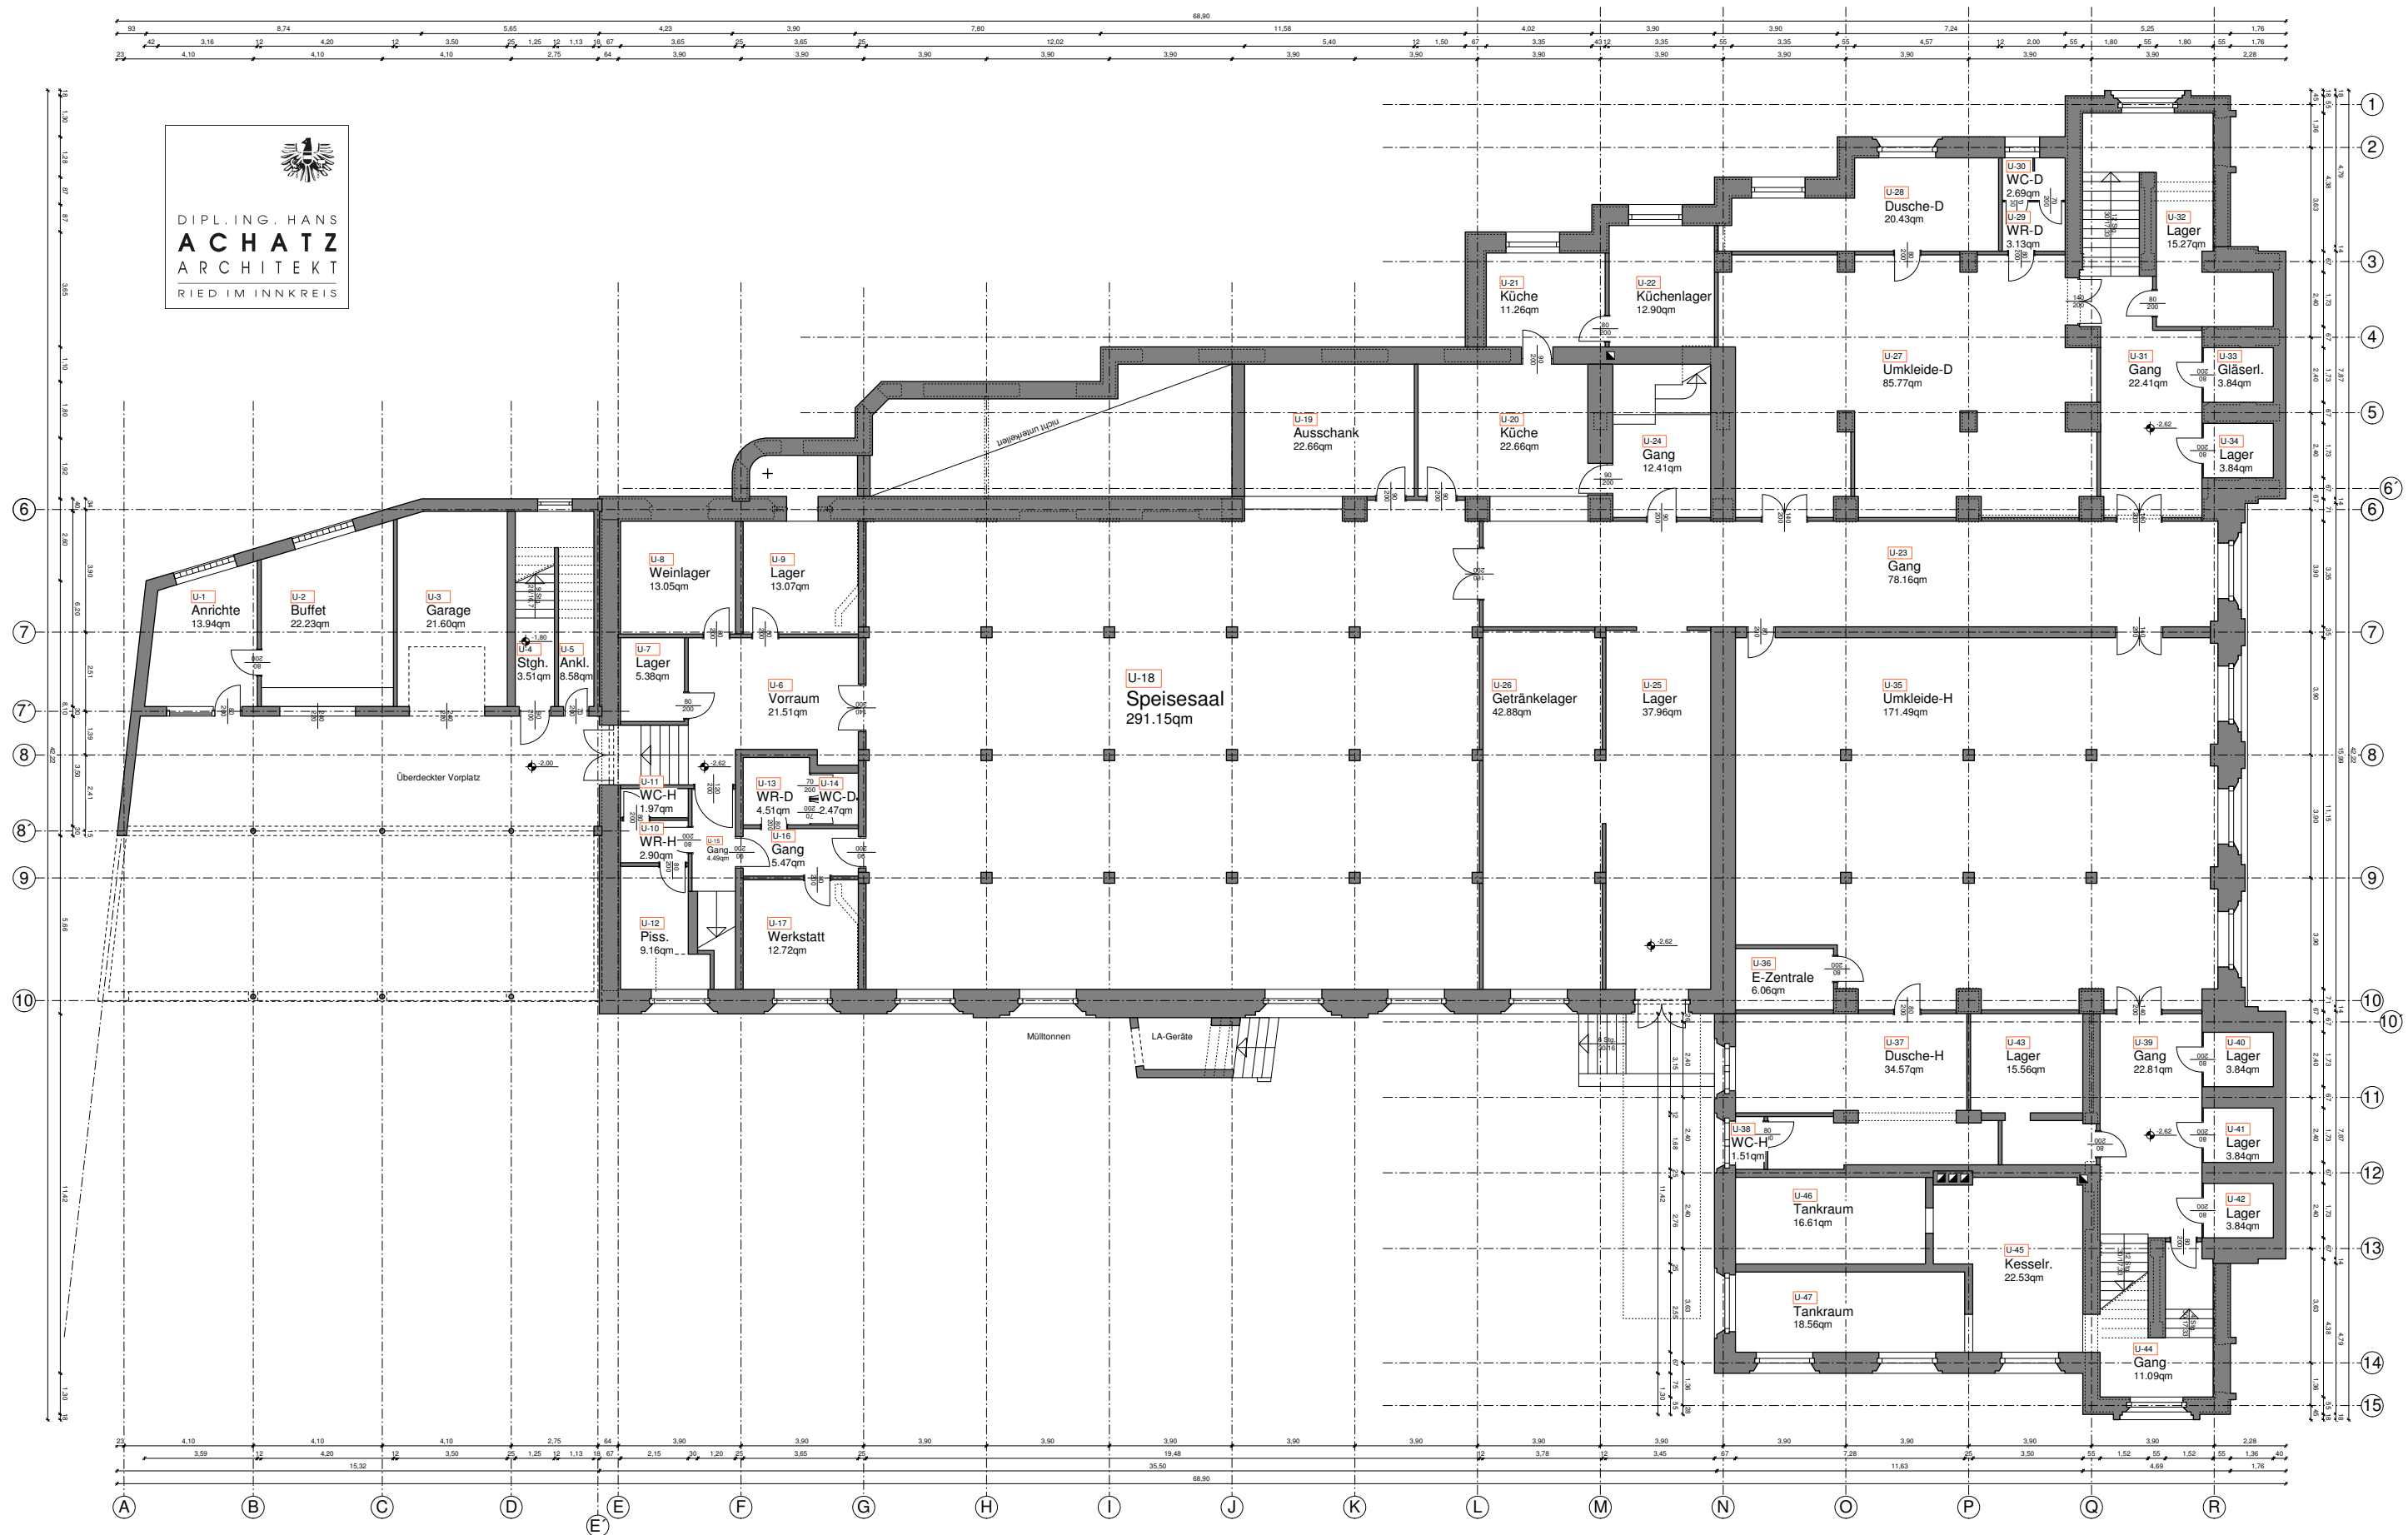

Maßstab:
□ 1 : 200


Datum:
□ Mai 2007

BESTANDSPLAN
der
JAHNTURNHALLE des TV RIED 1848

Planinhalt:
□ ERDGESCHOSS

Plan - Nr.:
□ JTH_B-002

Diese Zeichnung ist unser geistiges Eigentum und darf ohne unsere Zustimmung weder kopiert noch diffizen Personen mitgeteilt oder sonst irgendwie verwendet werden (Gesetz vom 1.7.1936, B.-G.-Nr. 111/36).

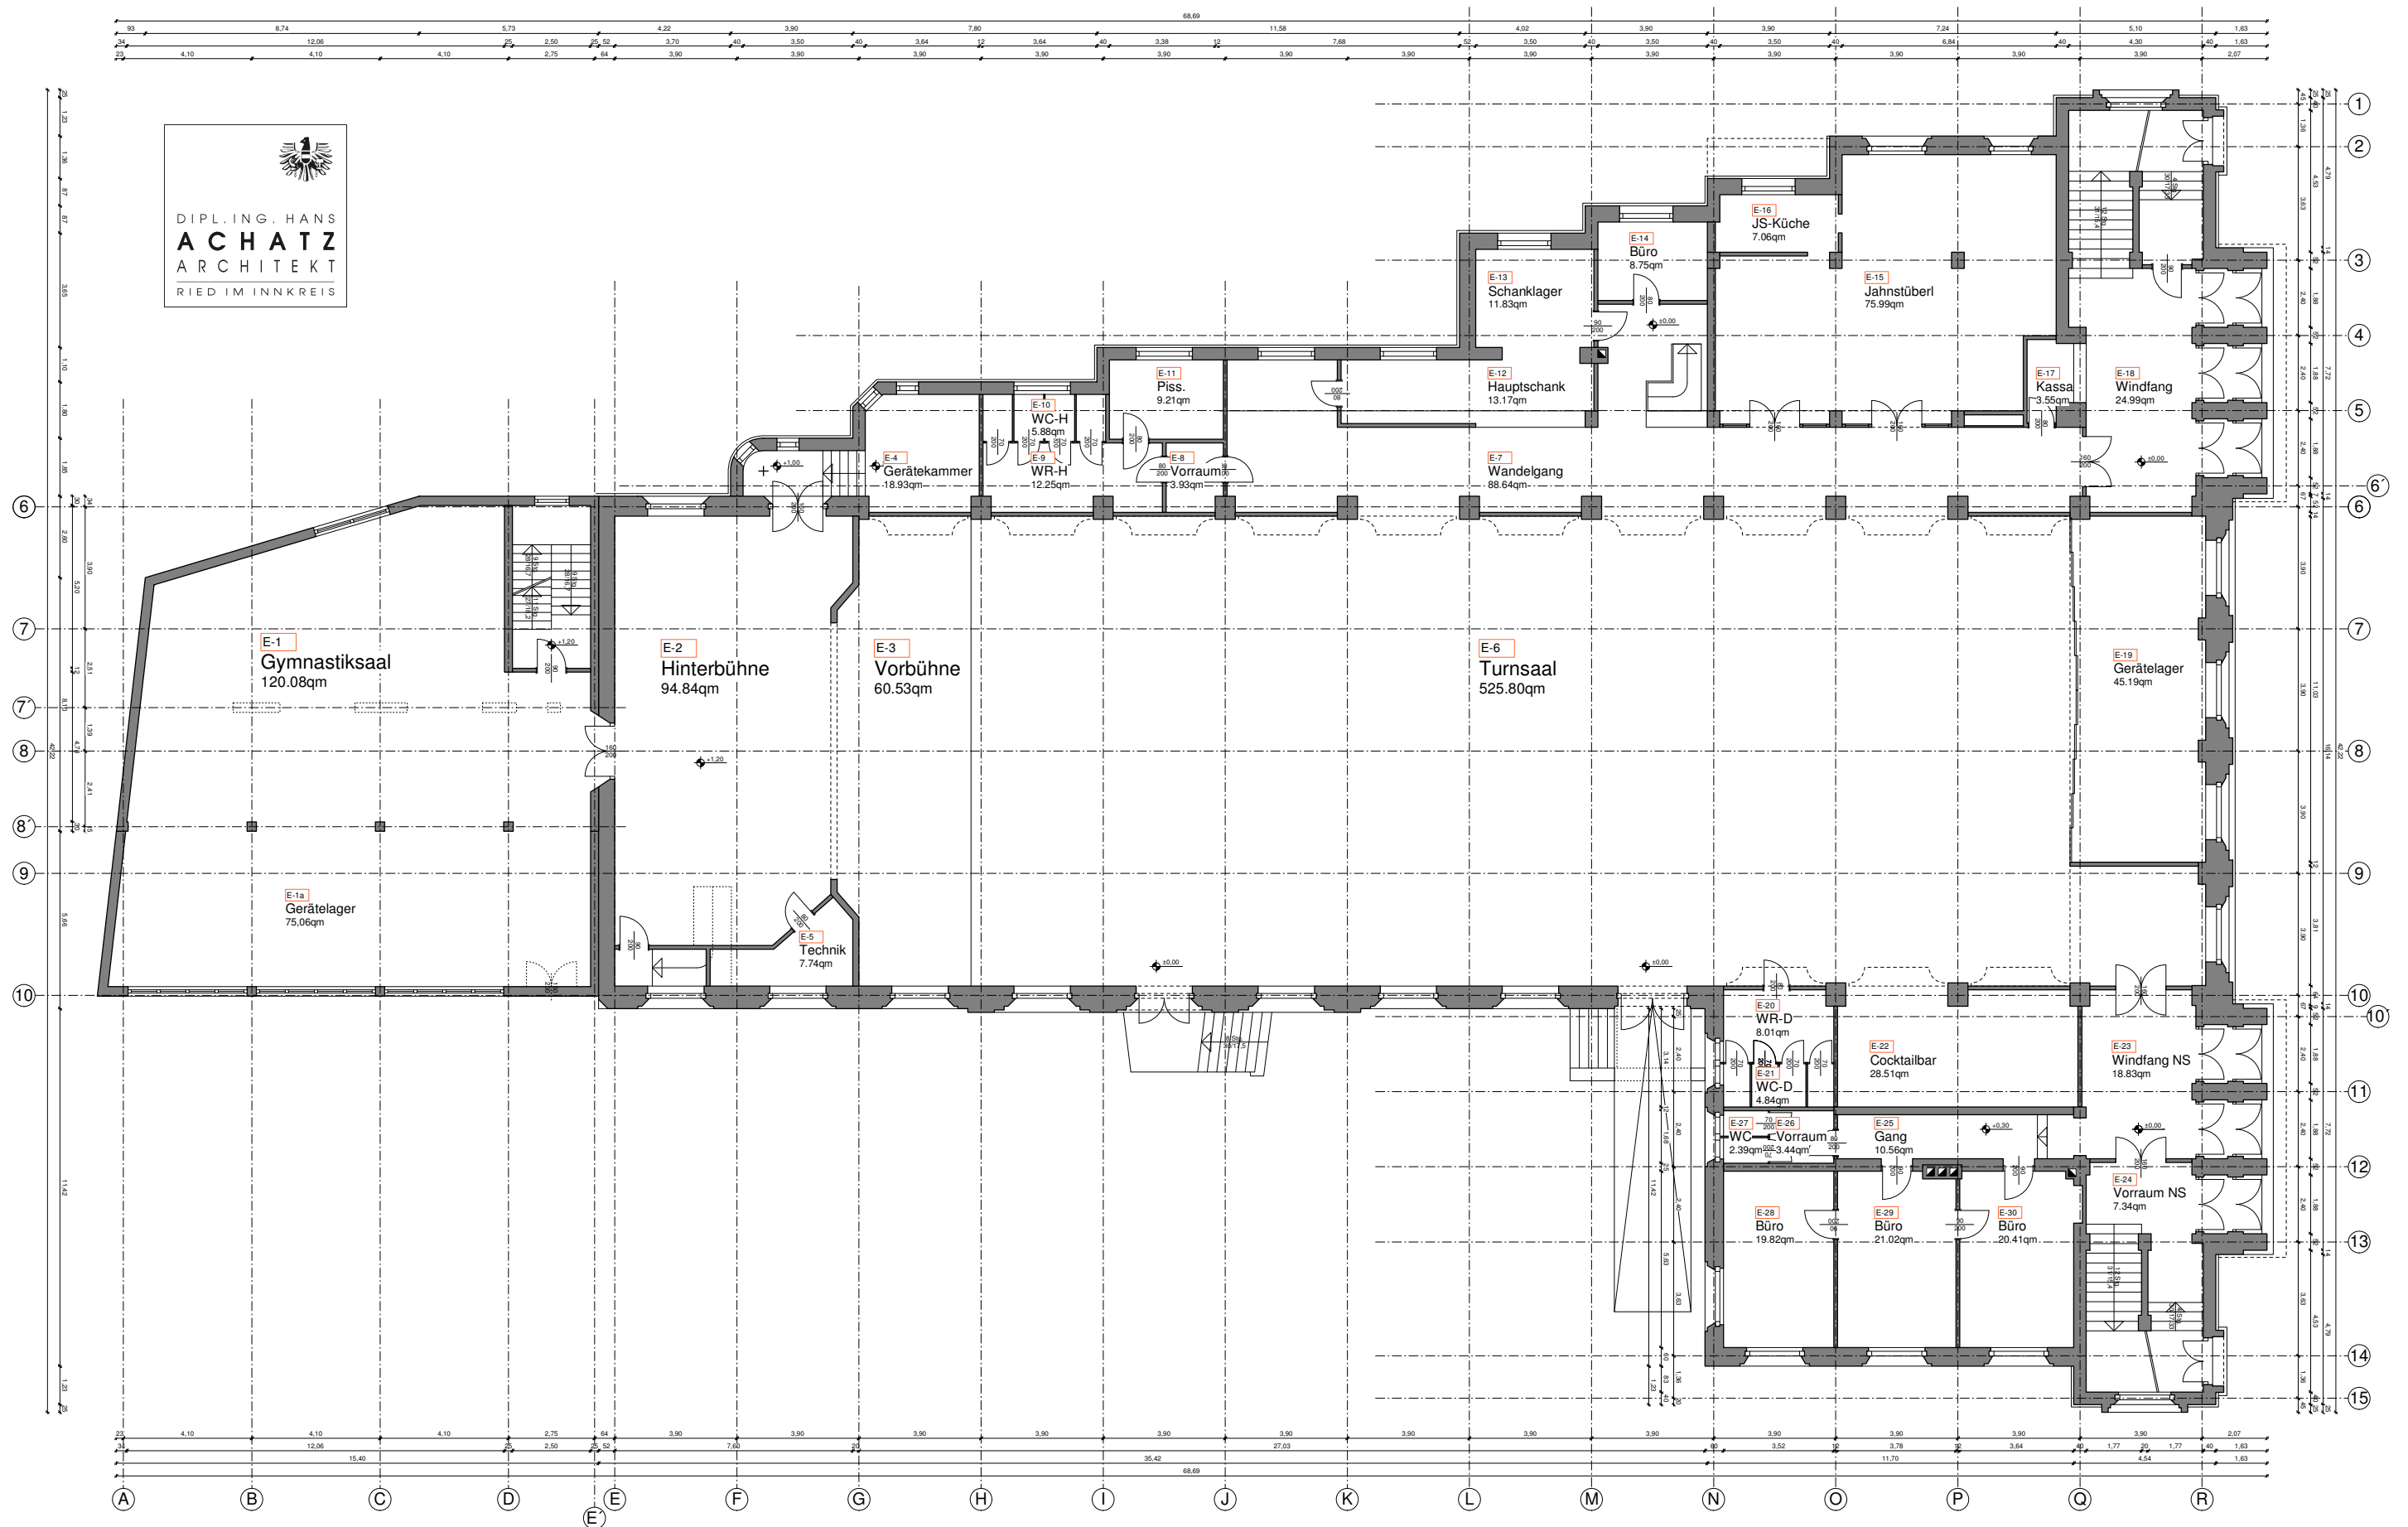


Maßstab:
□ 1 : 200

Datum:
□ Mai 2007

BESTANDSPLAN
der
JAHNTURNHALLE des TV RIED 1848

Planinhalt:
□ 1. OBERGESCHOSS

Plan - Nr.:
□ JTH_B-003

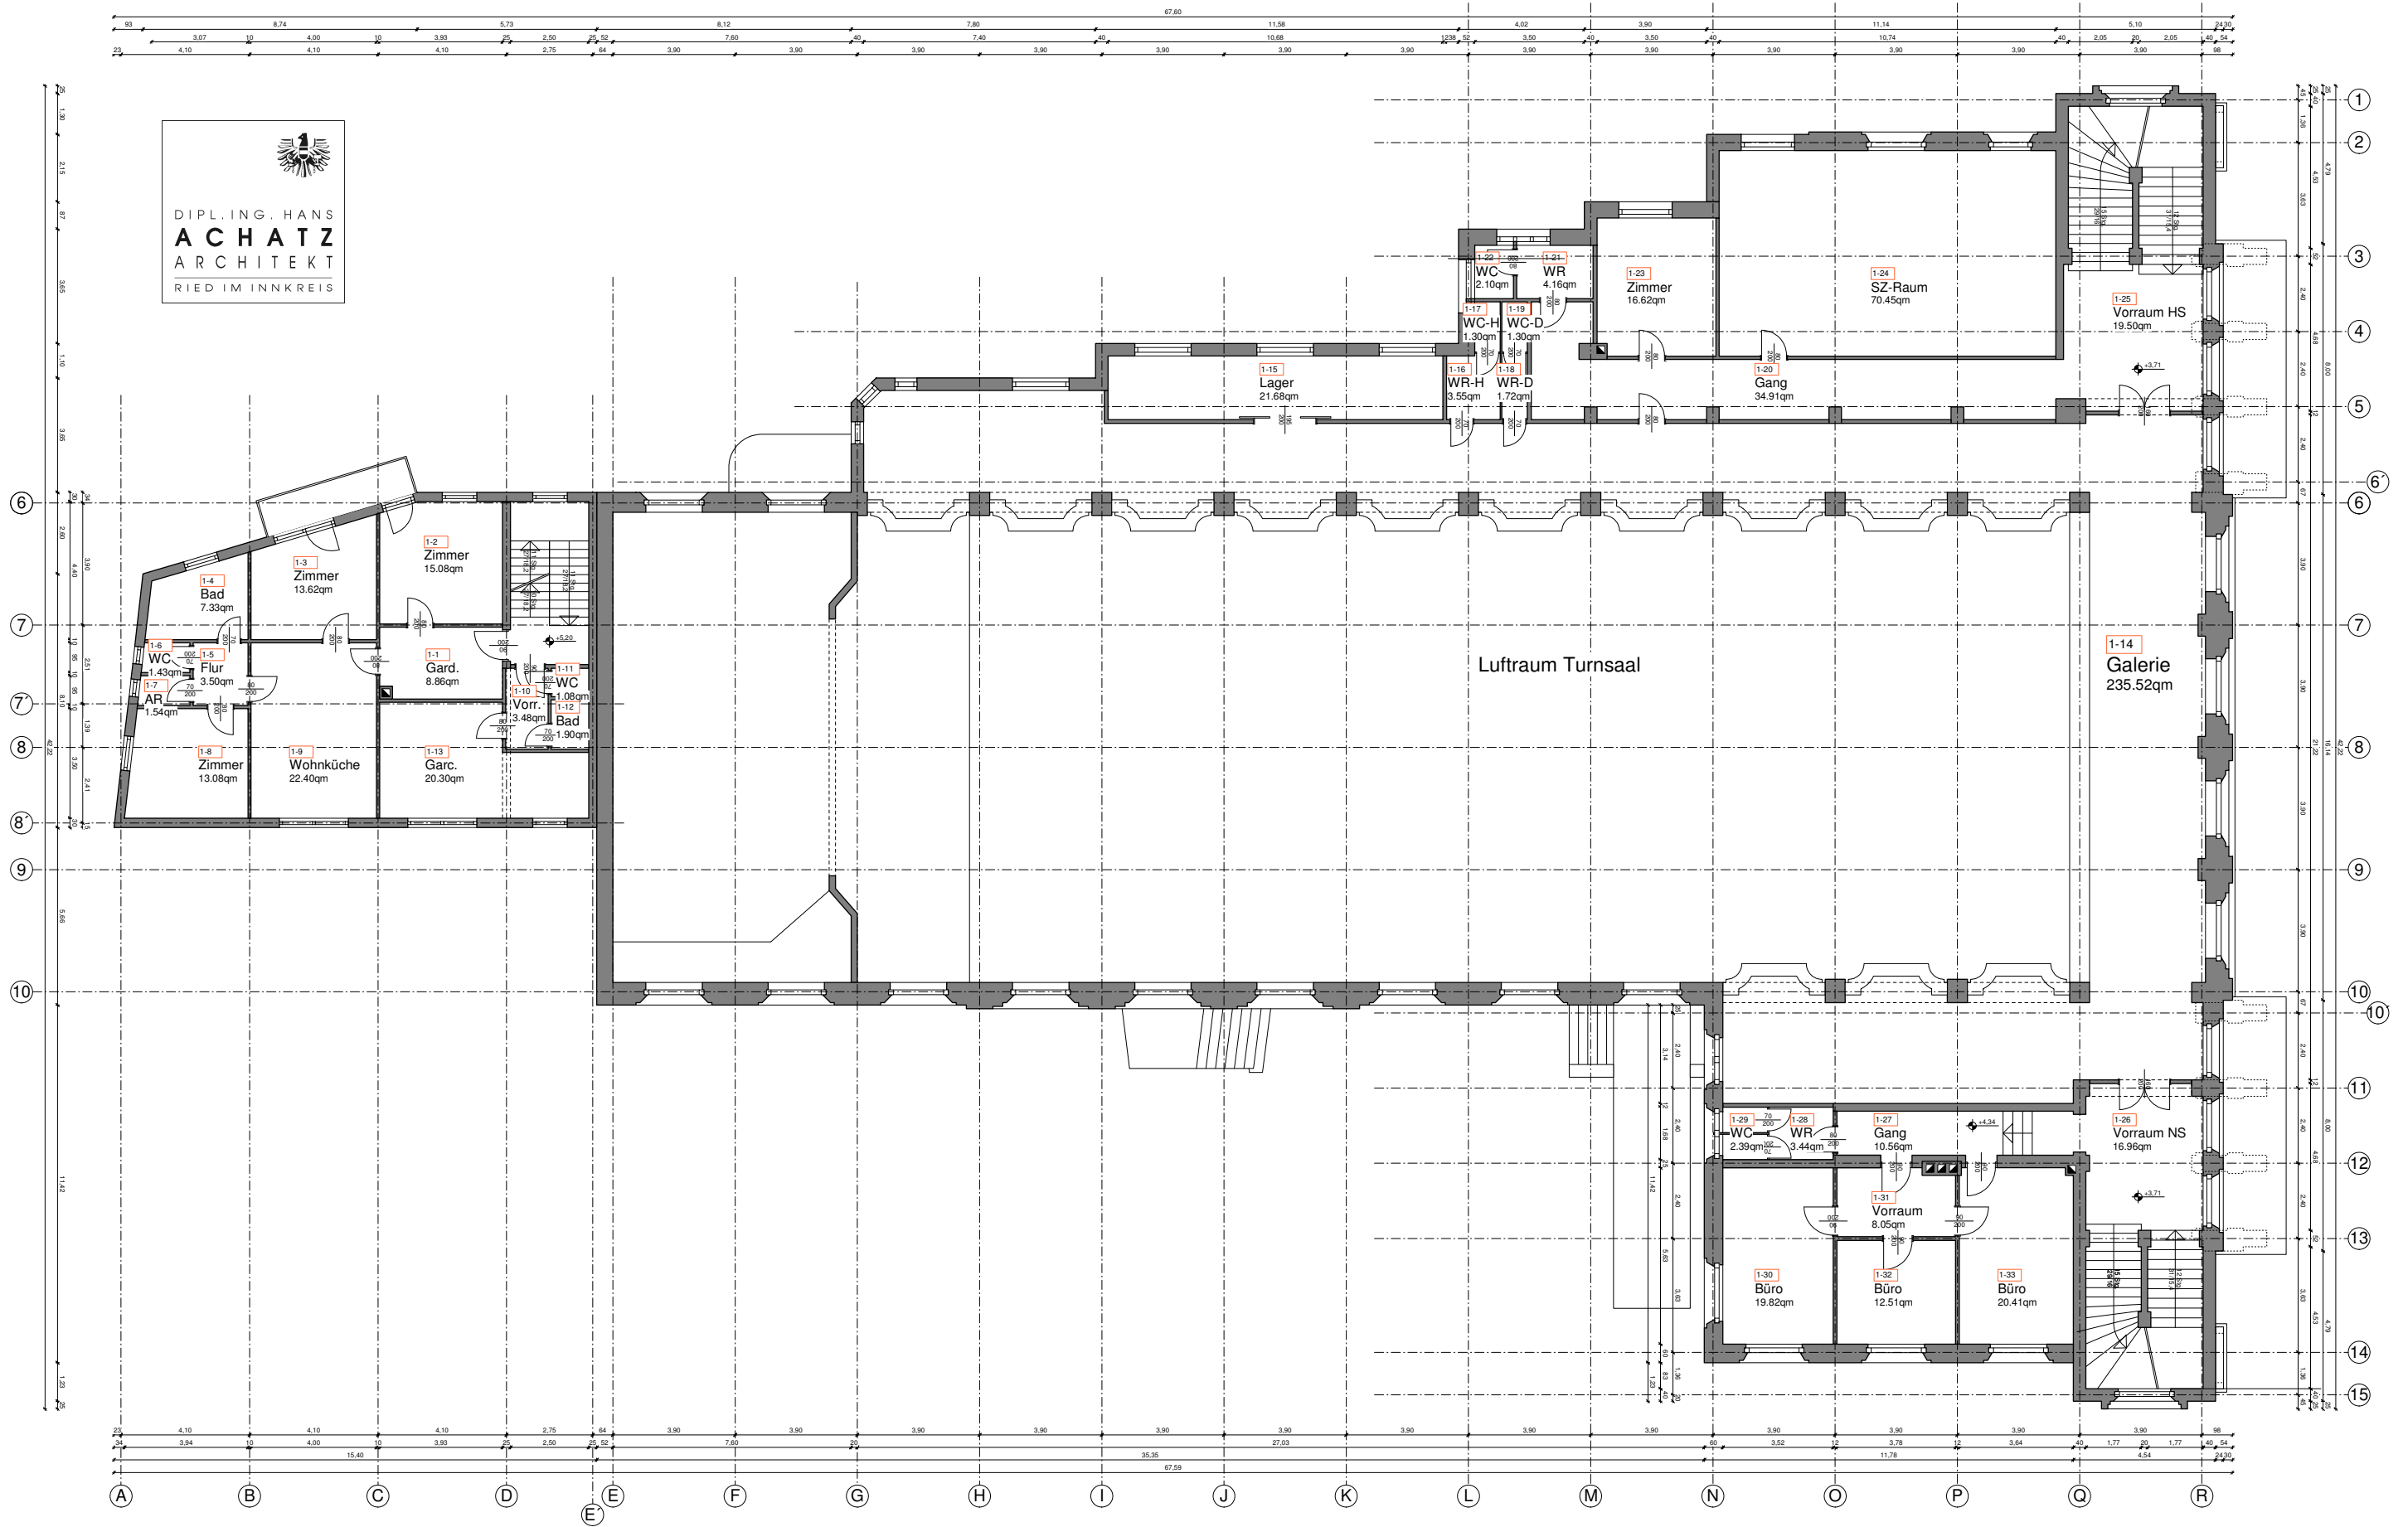

Diese Zeichnung ist unser geistiges Eigentum und darf ohne unsere Zustimmung weder kopiert noch diffizen Personen mitgeteilt oder sonst irgendwie verwendet werden (Gesetz vom 1.7.1936, B.-G.-Br. 111/36).

Diese Zeichnung ist unser geistiges Eigentum und darf ohne unsere Zustimmung weder kopiert noch diffizen Personen mitgeteilt oder sonst irgendwie verwendet werden (Gesetz vom 1.7.1936, B.-G.-Nr. 111/36).

Maßstab:
□ 1 : 200

Datum:
□ Mai 2007

BESTANDSPLAN der JAHNTURNHALLE des TV RIED 1848

Planinhalt:
□ 2. OBERGESCHOSS

Plan - Nr.:
□ JTH_B-004

